


M 1:250

OBJEKTOVA SKLADBA:

- SO 01 Polyfunkčný dom ORION
- SO 02 Polyfunkčný dom CETI
- SO 03 Polyfunkčný dom MIRA
- SO 09 Prípojky NN
- SO 10 Oznamovacie rozvody SLOVAK TELEKOM, METRONET
- SO 11 Vonkajšie kanalizačné prípojky
- SO 12 Vodovodná prípojka
- SO 15 Prípojovací plynovod

LEGENDA:

- TERC VYTYČOVACEJ SIETE
- ZNACKA BODU
- CISLO BODU
- ROZVODNA ELEKTRICKA SKRINA
- TELEKOMUNIKACNA ROZVODNA SKRINA
- TELEKOMUNIKACNA SACHTA
- VODOMERNA SACHTA
- VODOVODNY UZAVER
- VODOVODNY HYDRANT
- KANALIZACNA SACHTA
- HUP
- VYSKA PODLAHY
- STAVBY
- STAVBY PREVIS
- BRANY, DVERE, VSTUPY
- OBRUBNIK
- ZAMKOVA DLAZBA

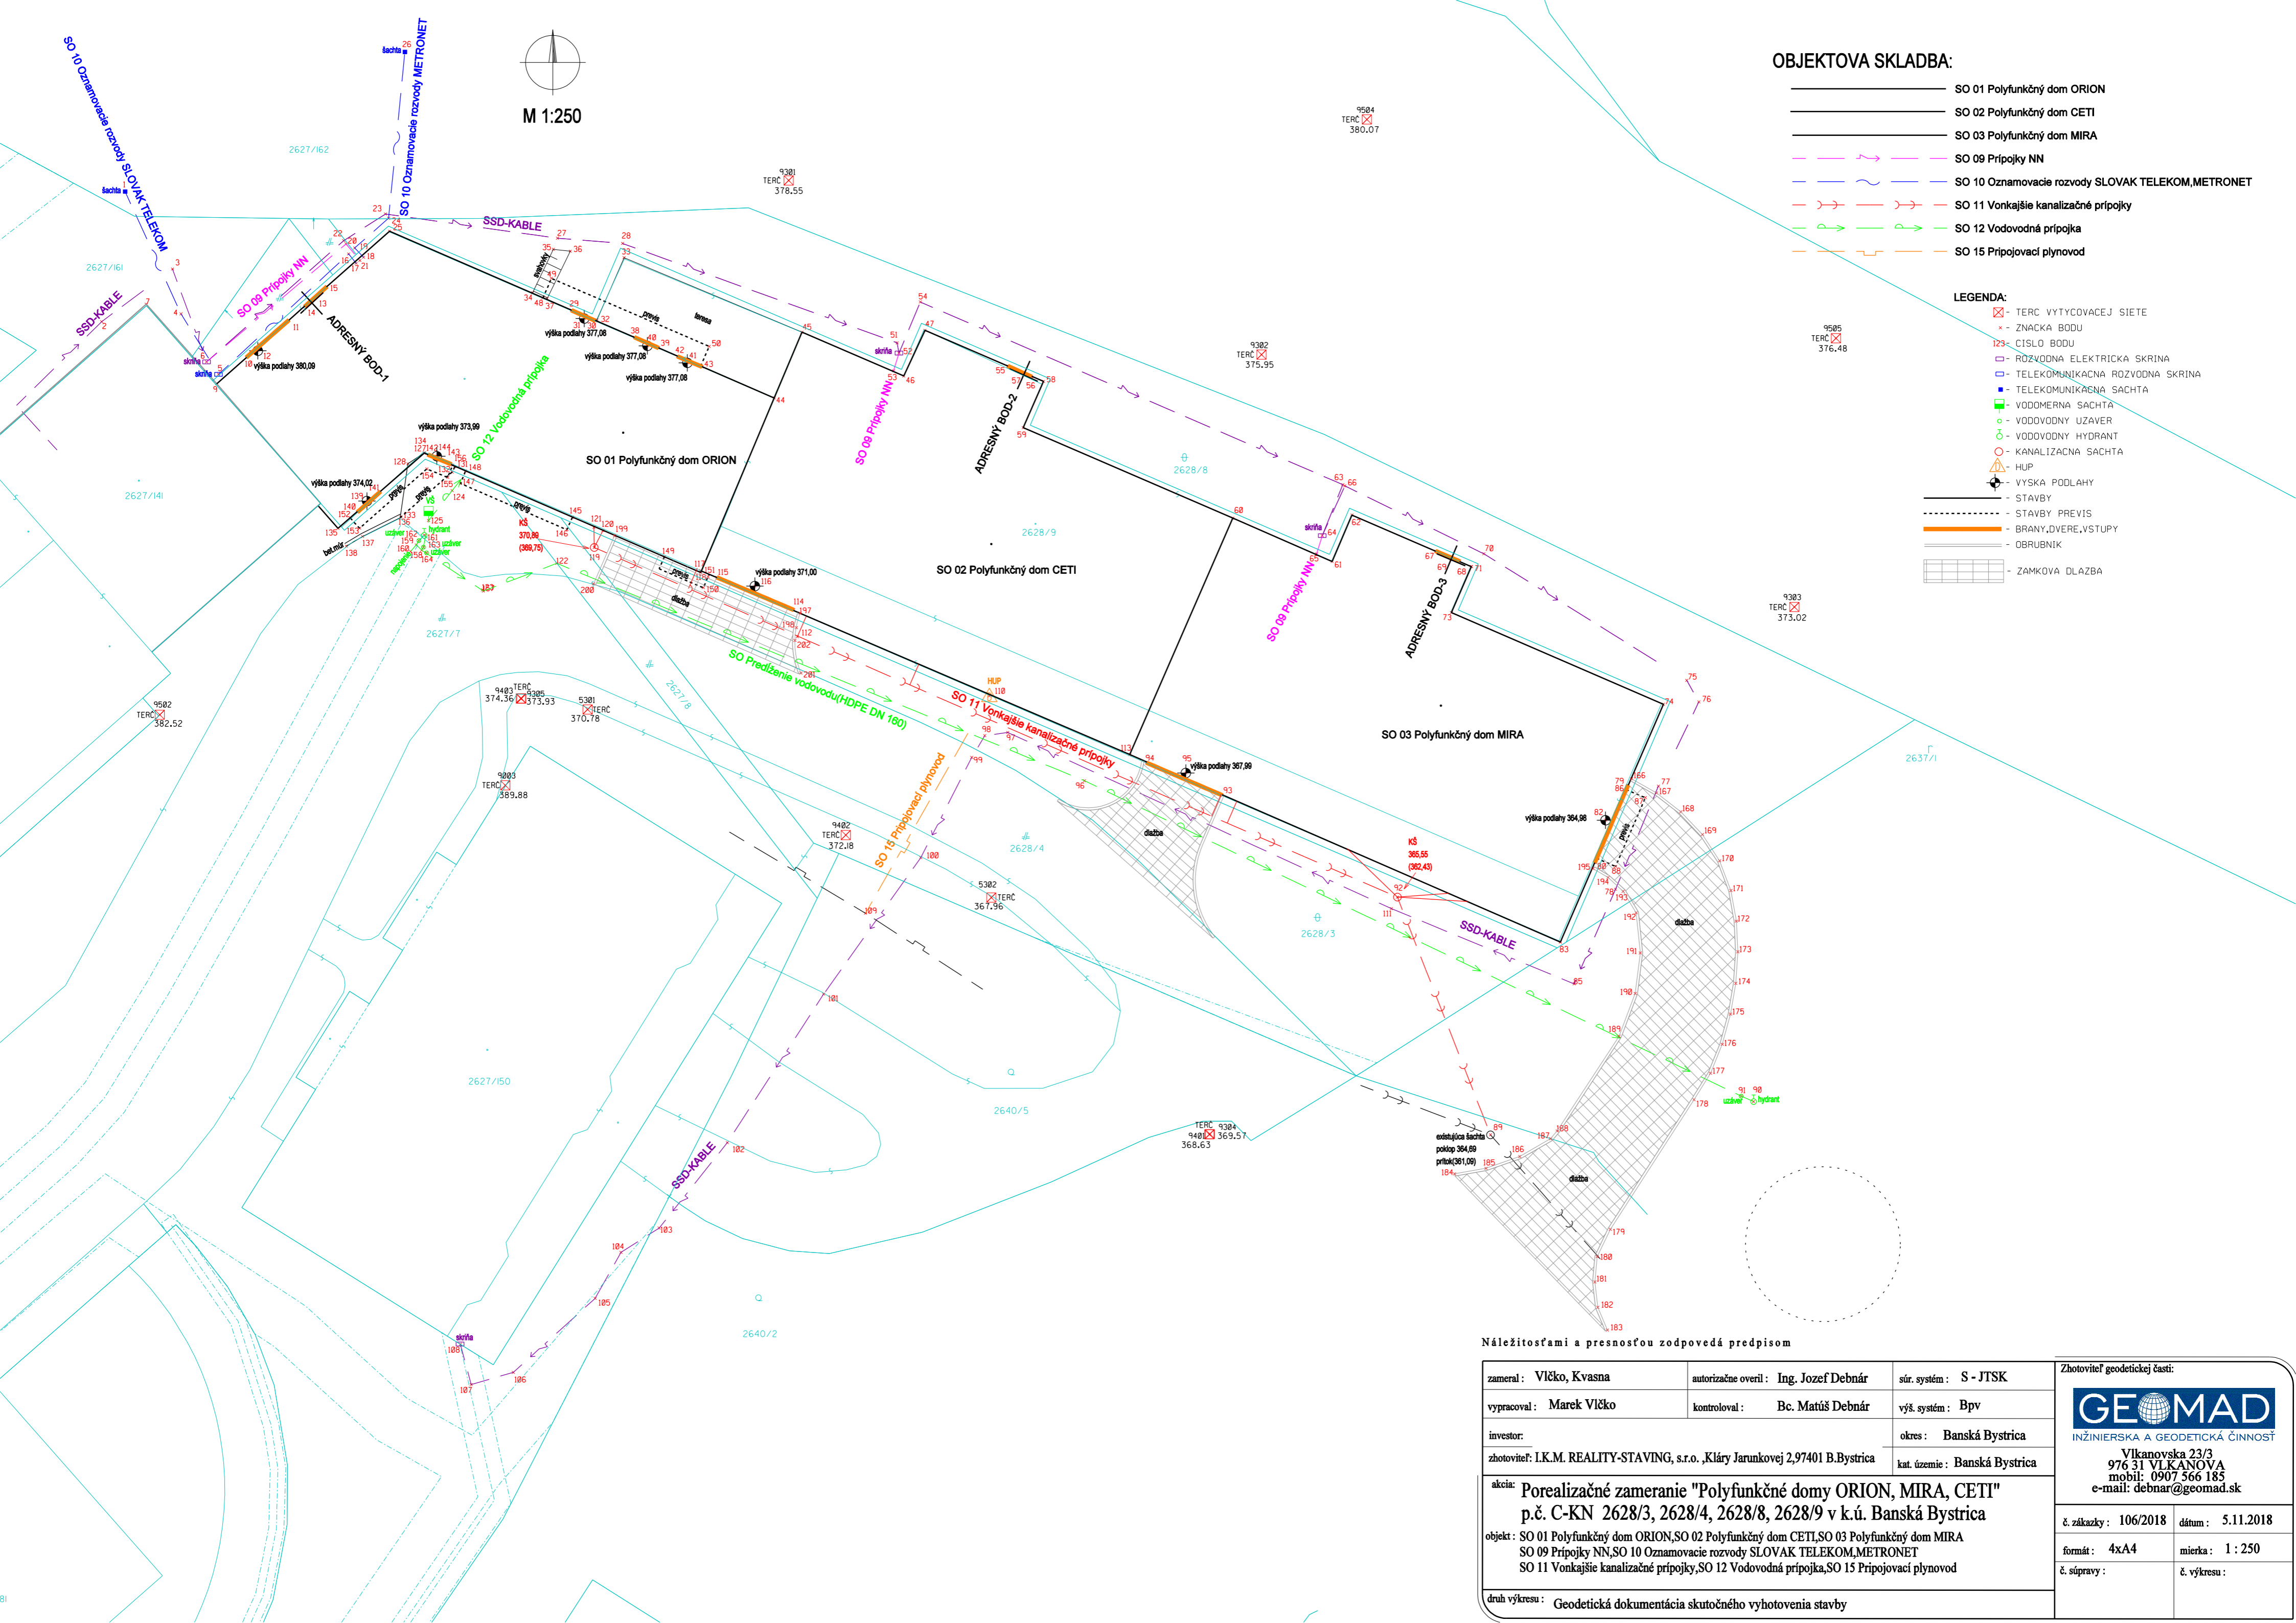

Náležitostami a presnosťou zodpovedá predpisom

zameratel: Vlčko, Kvasna	autorizačne overil: Ing. Jozef Debnár	súř. systém: S - JTSK
vypracoval: Marek Vlčko	kontroloval: Bc. Matúš Debnár	výř. systém: Bpv
investor:	okres: Banská Bystrica	
zhotoviteľ: I.K.M. REALITY-STAVING, s.r.o., Kláry Jarunkovej 2, 97401 B. Bystrica	kat. územie: Banská Bystrica	
<b>akcia: Porealizačné zameranie "Polyfunkčné domy ORION, MIRA, CETI"</b> <b>p.č. C-KN 2628/3, 2628/4, 2628/8, 2628/9 v k.ú. Banská Bystrica</b>		
<b>objekt: SO 01 Polyfunkčný dom ORION, SO 02 Polyfunkčný dom CETI, SO 03 Polyfunkčný dom MIRA</b> <b>SO 09 Prípojky NN, SO 10 Oznamovacie rozvody SLOVAK TELEKOM, METRONET</b> <b>SO 11 Vonkajšie kanalizačné prípojky, SO 12 Vodovodná prípojka, SO 15 Prípojovací plynovod</b>		
druh výkresu: Geodetická dokumentácia skutočného vyhotovenia stavby		

Zhotoviteľ geodetickej časti:

**GEOMAD**  
 INŽINIERSKA A GEODETICKÁ ČINNOSŤ

Vlkanovska 23/3  
 976 31 VLKANOVA  
 mobil: 0907 566 185  
 e-mail: debnar@geomad.sk

č. zákazky: 106/2018	dátum: 5.11.2018
formát: 4xA4	mierka: 1:250
č. súpravy:	č. výkresu: